


1 PLANTA
ESCALA 1:75

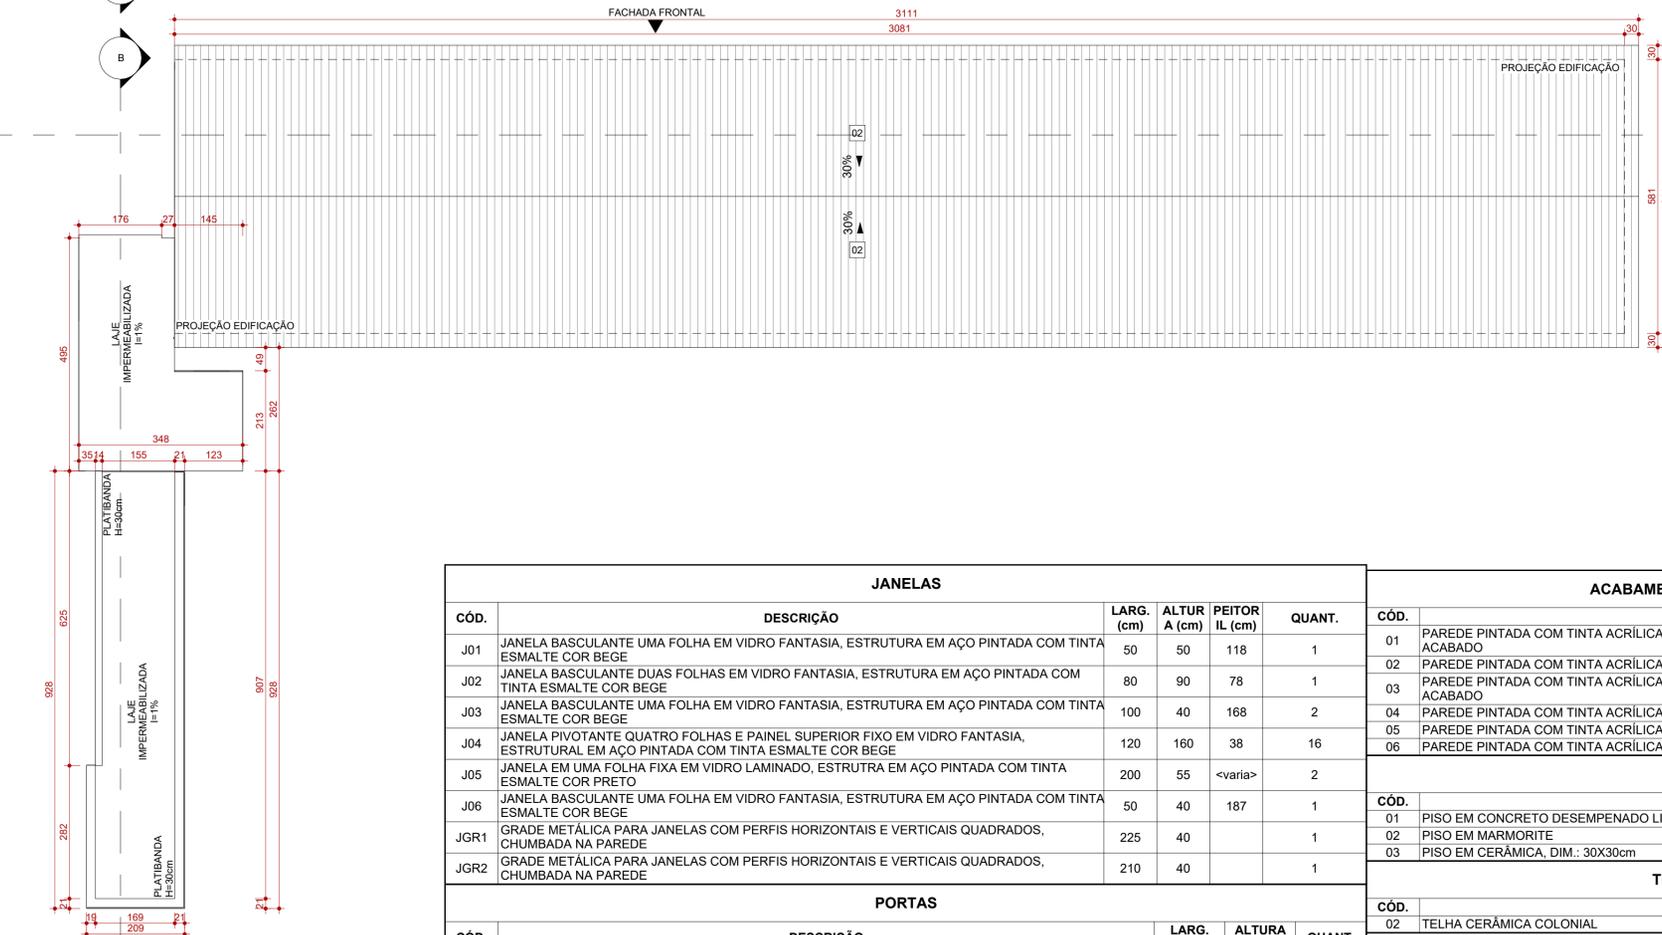

2 COBERTURA
ESCALA 1:75

JANELAS					
CÓD.	DESCRIÇÃO	LARG. (cm)	ALTUR. A (cm)	PEITOR IL (cm)	QUANT.
J01	JANELA BASCULANTE UMA FOLHA EM VIDRO FANTASIA, ESTRUTURA EM AÇO PINTADA COM TINTA ESMALTE COR BEGE	50	50	118	1
J02	JANELA BASCULANTE DUAS FOLHAS EM VIDRO FANTASIA, ESTRUTURA EM AÇO PINTADA COM TINTA ESMALTE COR BEGE	80	90	78	1
J03	JANELA BASCULANTE UMA FOLHA EM VIDRO FANTASIA, ESTRUTURA EM AÇO PINTADA COM TINTA ESMALTE COR BEGE	100	40	168	2
J04	JANELA PIVOTANTE QUATRO FOLHAS E PAINEL SUPERIOR FIXO EM VIDRO FANTASIA, ESTRUTURAL EM AÇO PINTADA COM TINTA ESMALTE COR BEGE	120	160	38	16
J05	JANELA EM UMA FOLHA FIXA EM VIDRO LAMINADO, ESTRUTURA EM AÇO PINTADA COM TINTA ESMALTE COR PRETO	200	55	<varia>	2
J06	JANELA BASCULANTE UMA FOLHA EM VIDRO FANTASIA, ESTRUTURA EM AÇO PINTADA COM TINTA ESMALTE COR BEGE	50	40	187	1
JGR1	GRADE METÁLICA PARA JANELAS COM PERFIS HORIZONTAIS E VERTICAIS QUADRADOS, CHUMBADA NA PAREDE	225	40		1
JGR2	GRADE METÁLICA PARA JANELAS COM PERFIS HORIZONTAIS E VERTICAIS QUADRADOS, CHUMBADA NA PAREDE	210	40		1

PORTAS				
CÓD.	DESCRIÇÃO	LARG. (cm)	ALTURA (cm)	QUANT.
P01	PORTA METÁLICA EM VEZENIANA SEM VENTILAÇÃO, PINTADA COM TINTA ESMALTE COR AMARELO	60	210	1
P02	PORTA EM AÇO PINTADA COM TINTA ESMALTE COR BEGE, E VIDRO FANTASIA	60	210	1
P03	PORTA METÁLICA PINTADA COM TINTA ESMALTE COR AMARELO	80	210	2

ACABAMENTOS DE PAREDE	
CÓD.	DESCRIÇÃO
01	PAREDE PINTADA COM TINTA ACRILICA COR BRANCO NEVE, H= ACIMA DE 110cm DO PISO ACABADO
02	PAREDE PINTADA COM TINTA ACRILICA COR CINZA, H=110cm DO PISO ACABADO
03	PAREDE PINTADA COM TINTA ACRILICA COR BRANCO NEVE, H= ACIMA 110cm ATÉ 135cm DO PISO ACABADO
04	PAREDE PINTADA COM TINTA ACRILICA COR VERDE, H= ACIMA 245m DO PISO ACABADO
05	PAREDE PINTADA COM TINTA ACRILICA COR BRANCO NEVE
06	PAREDE PINTADA COM TINTA ACRILICA COR LARANJA

PISOS	
CÓD.	DESCRIÇÃO
01	PISO EM CONCRETO DESEMPENADO LISO
02	PISO EM MARMORITE
03	PISO EM CERÂMICA, DIM.: 30X30cm

TELHADOS	
CÓD.	DESCRIÇÃO
02	TELHA CERÂMICA COLONIAL

RODAPÉS	
CÓD.	DESCRIÇÃO
01	RODAPÉ EM ARGAMASSA DE CIMENTO E AREIA NO TRAÇO 1:3. H=7CM E ESP.: 2CM



MAPA CHAVE SEM ESCALA

LEGENDA

	À CONSTRUIR CONSTRUÇÃO NOVA		À CONSTRUIR CASO DE REFORMA ALVENARIA E REVESTIMENTO (PAREDE)		EXISTENTE CASO DE REFORMA		A DEMOLIR TODOS OS ELEMENTOS QUE SERÃO DEMOLIDOS		JARDIM ÁREA PERMEÁVEL		INÍCIO DO ASSENTAMENTO DO PISO
--	-----------------------------	--	---	--	---------------------------	--	--	--	-----------------------	--	--------------------------------

SIMBOLOGIAS

	PISO		TETO		DIVERSOS
	PAREDE		RODAPÉ		ESQUADRIAS

QUADRO DE ÁREAS

TIPO DE ÁREA	ÁREA (m²)
ÁREA DE INTERVENÇÃO	203,55
URBANIZAÇÃO	
DEMOLIÇÃO	
ÁREA PERMEÁVEL	
ÁREA TOTAL DE INTERVENÇÃO	203,55

NOTAS

OBSERVAÇÕES GERAIS:

- CONFIRAR MEDIDAS NO LOCAL
- NÃO UTILIZAR ESCALA SOBRE PAPEL
- EM CASO DE CONFLITO DE COTAS, PREVALECE A DO DESENHO DE MAIOR ESCALA
- EM CASO DE DÚVIDAS, CONSULTE SEMPRE O RESPONSÁVEL TÉCNICO
- COTAS EM CENTÍMETROS

REVISÃO	DESCRIÇÃO	TIPO	ELABORADO	VERIFICADO	DATA
00	EMIÇÃO INICIAL	ASB	LUDMILA PIRES	DÉBORA LACERDA	09/2023

TIPOS DE EMISSÃO	A - PRELIMINAR B - PARA APROVAÇÃO C - PARA CONHECIMENTO	D - PARA COTAÇÃO E - PARA CONSTRUÇÃO F - CONFORME COMPRADO	G - CONFORME CONSTRUÍDO H - CANCELADO
------------------	---	--	--

CONSORCIO Minas Projetos
RUA DESEMBARGADOR JORGE FONTANA, Nº 80 - SALA 1303 - BELVEDERE
BELO HORIZONTE-MG - CEP.: 30.320-670
TEL.: (31) 3347-4405 / (31) 3347-7079 / (31) 3571-1920
EMAIL: contato@grupoprojetosengenharia.com.br

PREFEITURA MUNICIPAL DE MOEMA
RUA CAETES, 444, CENTRO, MOEMA-MG, 35604-000
(37) 3525-1355

AS BUILT DE ARQUITETURA

AUTORIA DO PROJETO: DÉBORA EVELYN CALDEIRA DE LACERDA
CONTRATANTE DO PROJETO: PREFEITURA MUNICIPAL DE MOEMA-MG

DATA: SETEMBRO
ESCALA: INDICADA
CÓDIGO: PRJ-ASB

TÍTULO DO PROJETO: PLANTA PLANTA DE COBERTURA
PRINHAL: 01/02

DIREITOS AUTORAIS RESERVADOS. PROIBIDO REPRODUÇÃO, DIVULGAÇÃO OU ALTERAÇÃO SEM ORDEM EXPRESSA DO AUTOR.

